



# СВИДЕТЕЛЬСТВО

#### О ГОСУДАРСТВЕННОЙ РЕГИСТРАЦИИ ПРАВА

Управление Федеральной службы государственной регистрации, кадастра и картографии по Ханты-Мансийскому автономному округу - Югре

Дата выдачи:

07.07.2015

Документы-основания: • Передаточный акт подлежащего приватизации имущественного комплекса государственного предприятия Ханты-Мансийского автономного округа-Югры "Северавтодор" от 20.11.2014 №13-Р-2813

(субъекты) права: Акционерное Общество "ГОСУДАРСТВЕННАЯ Субъект КОМПАНИЯ"СЕВЕРАВТОДОР", ИНН: 8602257512, ОГРН: 1158601001129

Вид права: Собственность

Кадастровый (условный) номер: 86:13:0401009:296

Объект права: Соединительный железнодорожный путь необщего пользования, назначение: сооружения железнодорожного транспорта, протяженность 195 м, адрес (местонахождение) объекта: Ханты-Мансийский автономный округ - Югра, г. Нягань, ул. Южная, 1, ЖД 5 А

Существующие ограничения (обременения) права: не зарегистрировано

О чем в Едином государственном реестре прав на недвижимое имущество и сделок с ним "07" июля 2015 года сделана запись регистрации № 86-86/011-86/003/046/2015-667/3

Государственный регистратор

(подпись, м.п.)

86-86/011-86/003/046/2015-667/3

Родомакина Д. Д.

86-AB 035420

2 blesecoa

#### КАДАСТРОВЫЙ ПАСПОРТ

здания, сооружения, объекта незавершенного строительства

		Сооружения	лист ле_ 1 , всего листов
	(вид объекта	недвижимого имущества)	
	Дата 25	марта 2013 г.	
<b>Кадастровый номер</b> <u>86:13:04010</u>			
Инвентарный номер (ранее при	своенный учетны	ій номер) ——	
<ol> <li>Описание объекта недвижи!</li> </ol>	мого имущества		
1.1. Наименование Соединител	тьный железнодо	рожный путь необщего поль	зования
1.2			
Адрес (местоположение):	Tyr.		
Субъект Российской Федерации Район	Ханты-Мансий	ский автономный округ - Ю	гра
7711777	- more		
Муниципальное образование	Тип	Г	
Населенный пункт	Наименование Тип	Нягань	
Улица (проспект, переулок и т.д.)	Тип	ул	
Номер дома	Наименование	Южная	
Номер корпуса	-10		
Номер строения	111.216		
	V - 13		
Іитера	-		
Иное описание местоположения	Ханты-Мансийс ЖД 5А	ский автономный округ - Юг	гра, г. Нягань, ул. Южная, 1,
.3. Основная характеристика:	Протяженность	, 195	M
.5. Этажность: количество этажей —— .6. Год ввода в эксплуатацию (за .7. Кадастровый номер земельно недвижимого имущества: .8. Предыдущие кадастровые (ум.	авершения строит ого участка (участ	гков), в пределах которого р	асположен объект
	,	тория подолжные то иму щ	CC1Ba.
.9. Примечание:			
6-0-1-88/3003/2013-236	Nº Blanc		
Федеральной служоы госу,	дарственнои реги	оджетного учреждения "Фед острации, кадастра и картогр омному округу - Югре	деральная кадастровая палата афии" по Ханты-Мансийскому
Начальник отдела	(наименова	ание-органа или организации)  оюдженное  страции, кадаго	Л.В.Лейднер
	1.119_1/H-=		
	12 4 4		

#### КАДАСТРОВЫЙ ПАСПОРТ

Сооружения

(вид объекта недвижимого имущества)	
	Лист № 2 , всего листов 2
Кадастровый номер 86:13:0401009:296	
Инвентарный номер (ранее присвоенный учетный номер)	
2. Ситуационный план объекта недвижимого имущества	
MapXfreme 2008 # SDK Developer License © 2008 Pitney Box	ves Maplinfo Corporation
жимог <i>а</i>	
KK Nº 86:13:0401005	
	and the second
86:13:04 1009:2	6
00.13.04,1009.2	96
13/12	(4)
K № 86;13:0401009	
	1
	4
	1
:12	0 18,22 32,45
ORDINGTHOE WAY	
Ласштаб 1:2000	meters J
Начальник отдела	<b>T N T N</b>
	Л. В. Лейднер

#### Кому Государственному предприятию Ханты -Мансийского автономного округа - Югры

(наименование застройщика,

«Северавтодор» Филиал №7

фамилия, имя отчество – для граждан,

полное наименование организации для юридических лиц). 628183, Россия, Тюменская область,

Ханты-Мансийский автономный округ - Югра. г. Нягань, ул.Южная, 1

(почтовый индекс и адрес)

#### **РАЗРЕШЕНИЕ** на строительство

№ Ru 86306000 – 183

2012 г.

Администрация

(наименование уполномоченного федерального органа исполнительной власти, или

#### муниципального образования город Нягань

органа исполнительной власти субъекта Российской Федерации, органа местного

#### Ханты-Мансийский автономный округ - Югра, Тюменская область

самоуправления, осуществляющего выдачу разрешения на строительство объекта)

руководствуясь статьей 51 Градостроительного кодекса Российской Федерации, разрешает реконструкцию, строительство, капитальный ремонт объекта капитального строительства: (ненужное зачеркнуть)

«Соединительный железнодорожный путь необщего пользования Филиала №7 Государственного предприятия Ханты-Мансийского автономного округа - Югры «Северавтодор» на ст. Нягань Свердловской железной дороги»

(наименование объекта капитального строительства

на земельном участке площадью 830 кв.м. с кадастровым номером 86:13:0401009:262 в соответствии с проектной документацией – шифр М-296 разработанной OOO «Магистраль» СРО –№ 213-01-6660060938-П-069

в соответствии с проектной документацией, краткие проектные характеристики,

Технико-экономические показатели объекта: категория пути – III, ширина земельного полотна - 5,5 м, полная длина соединительного участка пути -195.33 м. Продолжительность строительства - 2,5 мес.

(подпись)

описание этапа строительства, реконструкции, если разрешение выдается на этап строительства, реконструкции)

расположенного по адресу: Россия, Ханты-Мансийский автономный округ – Югра,

(полный адрес объекта капитального строительства с указанием

город Нягань, улица Южная, 1 ЖД, 5А

субъекта Российской Федерации, административного района и т.д. или строительный адрес)

Срок действия настоящего разрешения до « 29 » февраля 2013 г.

Глава Администрации города

(должность уполномоченного сотрудника органа, осуществляющего выдачу разрешения на строительство)

" 14 » gexalpa

Р. К. Дакукина

(расшифровка подписи)

Кому Государственному предприятию Ханты — Мансийского автономного округа - Югры (наименование застройщика, «Северавтодор» Филиал №7 фамилия, имя отчество — для граждан,

полное наименование организации для юридических лиц), 628183, Россия, Тюменская область, Ханты-Мансийский автономный округ - Югра, г. Нягань, ул.Южная, 1 (почтовый индекс и адрес)

### РАЗРЕШЕНИЕ на ввод объекта в эксплуатацию

№ Ru 86306000 - OS

2013 г.

Администрация

(наименование уполномоченного федерального органа исполнительной власти, или

муниципальное образование город Нягань

органа исполнительной власти субъекта Российской Федерации, органа местного

Ханты-Мансийский автономный округ - Югра, Тюменская область

самоуправления, осуществляющего выдачу разрешения на ввод объекта в эксплуатацию)

руководствуясь статьей 55 Градостроительного кодекса Российской Федерации, разрешает ввод в эксплуатацию построенного, реконструированного, отремонтированного (ненужное зачеркнуть)

объекта капитального строительства:

«Соединительный железнодорожный путь необщего пользования Филиала № 7 Государственного предприятия Ханты-Мансийского автономного округа- Югры «Северавтодор» на ст. Нягань Свердловской железной дороги».

(наименование объекта капитального строительства в соответствии с проектной документацией)

расположенного по адресу: Российская Федерация, Тюменская область,

(полный адрес объекта капитального строительства с указанием

Ханты- Мансийский автономный округ- Югра, г. Нягань, ул. Южная, 1, ЖД 5

субъекта Российской Федерации, административного района и т.д. или строительный адрес)

#### 2. Сведения об объекте капитального строительства

Наименование показателя	Единица измерения	По проекту	Фактически
І.Общие показат	ели вводимого в	эксплуатацию объ	екта
Строительный объем всего, в том числе надземной части	куб. м.	-	7
Общая площадь	кв.м.	-	-
Площадь встроенно-пристроенных помещений	KB.M.		-
Количество этажей	штук		
Количество зданий		-	14

#### II. Нежилые объекты

Объекты непроизводственного назначения (школы, больницы, детские сады, объекты культуры, спорта и т.д.).

Количество мест

Количество посещений		-	
Вместимость			-
Иные показатели			-
Объекты пр	оизводственно	го назначения	
Соединительный железно	дорожный путі	ь необщего пользов	9911110
Мощность	1	o mer o nonbou	жини
Производительность			
Протяженность	M	195,33	105.00
в том числе железнодорожный путь	IVI	193,33	195,33
P-65	M	179,0	170.0
в том числе железнодорожный путь	A14	177,0	179,0
P-50	M	16.33	16.22
		10,55	16,33
III. Объект	ъ жилищного	строительства.	
общая площадь жилых помешении	KB.M	-	
за исключением балконов, лоджий,			-
веранд и террас)			
Соличество этажей	штук	-	72
Соличество секций	секций	-	
Количество квартир – всего	штук/кв.м	-	
в том числе:			-
-комнатные	штук/кв.м	-	
-комнатные	штук/кв.м	-	_
-комнатные	штук/кв.м		
-комнатные	штук/кв.м		
олее чем 4-комнатные	штук/кв.м		
бщая площадь жилых помещений	кв.м	-	
с учетом балконов, лоджий, веранд			
Teppac)			
Латериалы фундаментов		-	_
<b>Г</b> атериалы стен			
Іатериалы перекрытий		-	-
lатериалы кровли			<b>2</b> )

## IV. Стоимость строительства

C	тоимость строительства объекта - всего	
	том числе:	

7,74942 тыс. руб.

стоимость строительно-монтажных работ

тыс. руб.

Глава Администрации города (должность уполномоченного сотрудника органа, осуществляющего выдачу разрешения на ввод объекта

в эксплуатацию)

2013 г.

Р.К. Дакукина

(расшифровка подписи)

ТЕХНИЧЕСКИЙ ПЛАН СООРУЖЕНИЯ 481-8613	Заполняется специалистом органа в регистрационный № 26-0-1-88/34 (подпись)	кадастрового учета  203/2013 236  Априлова  пнициалы, фамилия)	Всего ли	стов 10
титульный лист	дата «L6» ppe species 2013 г.	4 24°03°2013	2	
1. Технический план сооружения с представлением в орган кадаст			ых работ	в связи
V о постановке на государственны	ый кадастровый учет сооружения			HI-BINNO
о государственном кадастровом	учете изменений сооружения с н	кадастровым №		
2.Све	едения о заказчике кадастровы	х работ:		
Государственное предприятие Хант	гы-Мансийского автономного окр	руга-Югры "Северав	тодор"	
(фамилия, имя, отчество (при наличии отчеств органа местного самоуправления, иг	а) физического лица, полное наименование ю ностранного юридического лица с указанием	ридического лица, органа г	осударственн	ой власти,
Понтись 13 als	Савочкин В.А. (Директор Филиала №7)	Дата « <u>25</u> »		_ 2013 г
3. Фамилия, имялотнество: Жуков Ваг № квалификационного аттестата кад Свидетельство об аккредитации о	дастрового инженера: ОГРН 102	7739346502		Посмой
инвентаризации объектов капита.	льного строительства №09-АК	К/8 от 11.11.2011г.	и пехни-	ICCKOH
Контактный телефон: 8(34672) 6-23-	-08			
Почтовый адрес и адрес электронно 628181, г. Нягань, 2 микрорайон, д nygan@hm.uti-hmao.ru		ется связь с кадастр	жни миво	енером:
Сокращенное наименование юридич юридического лица: Филиал ФГУП Мансийскому АО-Югра	неского лица, если кадастровый и I "Ростехинвентаризация - Фед	нженер является раб еральное БТИ" по	ботником <b>Ханты-</b>	
Подпись по приска печации кадастрового инжена от доленно	Жуков В.В.	Дата « <u>22</u> » _	02	_2013 г.
MOCK BA				

#### ТЕХНИЧЕСКИЙ ПЛАН СООРУЖЕНИЯ Лист <u>2</u> Содержание № п\п Разделы технического плана сооружения Номера листов 1 2 3 1 Исходные данные 3 2 Сведения о выполненных измерениях и расчетах 4 3 Описание местоположения сооружения на земельном участке 5 4 Характеристики сооружения 6 5 Схема расположения сооружения на земельном участке 7 6 Чертеж контура сооружения 8 7 9 Приложение

Разрешение на ввод объекта в эксплуатацию

	ТЕХНИЧЕСКИЙ П	ЛАН СООРУ	жения		Лист <u>3</u>		
	Исходные данные						
	1. Перечень документов, использован	ных при подготовк	е техническог	о плана соор	ужения		
№ п/п	Наименование докум	ента		Реквизиты д	цокумента		
1	2			3			
1	Разрешение на ввод объекта в эксплуата	нцию	№ Ru 8	6306000-08	от 13.02.2013 г.		
№	Система Название пункта и тип знака	координат: МСК М Класс		Координаты	, M		
<b>№</b> п/п	Название пункта и тип знака геодезической сети	геодезической —	X	координаты	, м Ү		
1	2	сети 3	4		5		
1	OM3 4	4	1084491.2	27 2468613.26			
	3. Сведені	ия о средствах измеј	рений				
<b>№</b> п/п	Наименование прибора (инструмента, аппаратуры)	Реквизиты се прибора (инс аппарат	ртификата трумента,	повер	свидетельства о оке прибора нта, аппаратуры		
1	2	3		4			
	GNSS-приемники спутниковые геодезические многочастотные	№ в государственном реестре средств измерений 23698-011 действительно до 01.05.2014 г.		10-1232 от 13.05.2012 г. до 13.05.2013 года			

Кадастровый номер

2

№ п/п

1

	TEXH	ИЧЕСКИЙ ПЛАН СООРУЖЕНИЯ	т 4		
	Сведения о выполненных измерениях и расчетах				
	1. Метод о	определения координат характерных точек контура сооружения			
Номер контура	Номера характерных точек контура	Метод определения координат			
1	2	3			
1	1-9	Спутниковый метод			
	2. Точность	определения координат характерных точек контура сооружения			
Номер контура	Номера характерных точек контура	Формулы, примененные для расчета средней квадратической погрешнос положения характерных точек границ (Мt), м	сти		
1	2	3			
1	1-9	Mt = 0.1, вычислено с использованием программного обеспечения Credo_DA 3.1 M 5, сертификат №2349.11601 от 14.01.2009 г.			

	· · ·			
TEVHILLE	CKMMT	TIALI	СООРУЖЕНИЯ	
	C.IVERE I			

Описание местоположения сооружения на земельном участке

Лист <u>5</u>


Номера Номера характерных точек контура		Координаты, м			Средняя квадратическая погрешность положения характерной точки (Mt), м
	X	Y	R, м		
1	2	3	4	5	6
1	1	1079470.74	2464377.76		0.1
1	2	1079458.42	2464356.79	_	0.1
1	3	1079450.04	2464345.09	_	0.1
1	4	1079435.41	2464329.11	-	0.1
1	5	1079426.34	2464320.05	_	0.1
1	6	1079416.04	2464309.88	_	0.1
1	7	1079406.42	2464300.96	-	0.1
1	8	1079340.96	2464242.17	_	0.1
1	9	1079336.55	2464237.37		0.1

	ТЕХНИЧЕСКИЙ ПЛАН	СООРУЖЕНИЯ	ст 6	
Характеристики сооружения				
№ п/п	Наименование характеристики	Значение характеристики		
1	2	3		
1	Кадастровый номер сооружения	<u> </u>		
2	Кадастровый номер земельного участка (земельных участков), в пределах которого (которых) расположено сооружение	86:13:0401009		
3	Адрес (описание местоположения) сооружения	·		
	Субъект Российской Федерации	Ханты-Мансийский Автономный округ - Югр.		
	Муниципальное образование	Город Нягань		
	Населенный пункт (город, село и т.д.)	1—		
	Улица (проспект, пер. и др.)	Улица Южная		
	Номер дома	_		
	Номер корпуса	_		
	Номер строения	<del>-</del>		
	Иное описание местоположения	1, ЖД 5А		
4	Назначение сооружения	7.1. сооружения железнодорожного транспор	та	
	Индивидуальное наименование	Соединительный железнодорожный путь необи пользования	цего	
5	Количество этажей сооружения	<del>-</del>		
	в том числе подземных	<del>-</del>		
6	Год ввода сооружения в эксплуатацию	2013		
	Год завершения строительства сооружения	<del>-</del>		
7	Основная характеристика сооружения	Протяженность: 195 м.		

			the section of the control of the first that a first the section is	
TEXHUUE	CKMM	ППАН	СООРУЖЕНИЯ	

Лист <u>7</u>

#### СХЕМА РАСПОЛОЖЕНИЯ СООРУЖЕНИЯ НА ЗЕМЕЛЬНОМ УЧАСТКЕ

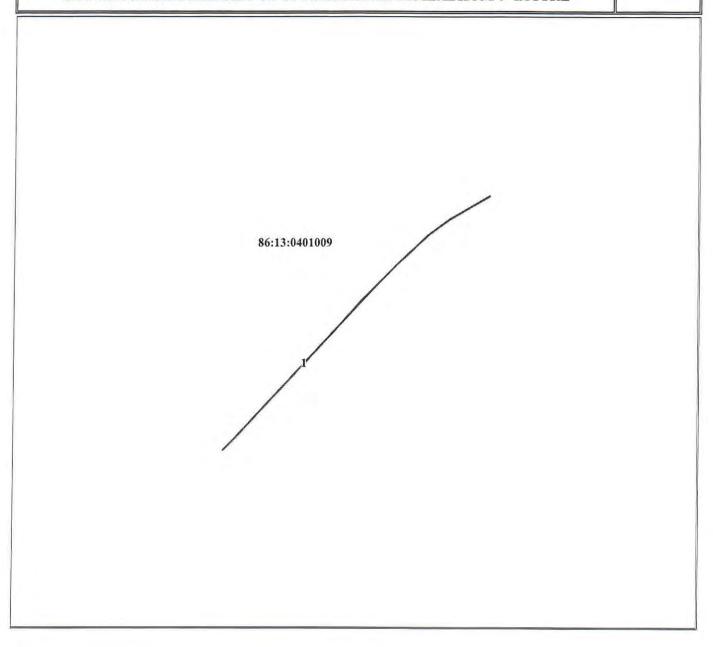


#### Условные обозначения:

86:13:0401009	Кадастровый номер земельного участка, номер кадастрового квартала	
•	Граница земельного участка, кадастрового квартала	
,	Контур сооружения	



ЧЕРТЕЖ КОНТУРА СООРУЖЕНИЯ

Лист <u>8</u>

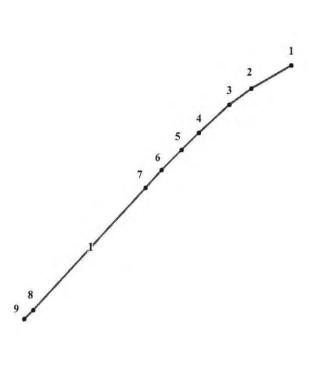

Масштаб 1:2000

#### Условные обозначения:

1	Номер контура сооружения	
	Контур сооружения	
•	Характерная точка контура сооружения	
1,2,3	Номер характерной точки контура сооружения	

Кому Государственному предприятию Ханты — Мансийского автономного округа - Югры (наименование застройщика, «Северавтодор» Филиал №7 фамилия, имя отчество — для граждан,

полное наименование организации для юридических лиц), 628183, Россия, Тюменская область, Ханты-Мансийский автономный округ - Югра, г. Нягань, ул.Южная, 1 (почтовый индекс и адрес)

### **РАЗРЕШЕНИЕ**

#### на ввод объекта в эксплуатацию

№ Ru 86306000 - OS

2013 г.

Администрация

(наименование уполномоченного федерального органа исполнительной власти, или

муниципальное образование город Нягань

органа исполнительной власти субъекта Российской Федерации, органа местного

Ханты-Мансийский автономный округ - Югра, Тюменская область

самоуправления, осуществляющего выдачу разрешения на ввод объекта в эксплуатацию)

руководствуясь статьей 55 Градостроительного кодекса Российской Федерации, разрешает ввод в эксплуатацию построенного, реконструированного, отремонтированного (ненужное зачеркнуть)

объекта капитального строительства:

«Сосдинительный железподорожный путь необщего пользования Филиала № 7 Государственного предприятия Ханты-Мансийского автономного округа- Югры «Северавтодор» на ст. Нягань Свердловской железной дороги».

(наименование объекта капитального строительства в соответствии с проектной документацией)

расположенного по адресу: Российская Федерация, Тюменская область,

(полный адрес объекта капитального строительства с указанием

Ханты- Мансийский автономный округ- Югра, г. Нягань, ул. Южная, 1, ЖД 5

субъекта Российской Федерации, административного района и т.д. или строительный адрес)

## 2. Сведения об объекте капитального строительства

Наименование показателя	Единица измерения	По проекту	Фактически	
І.Общие показат	ели вводимого в	з эксплуатацию объ	екта	
Общая площадь	кв.м.	1 30 00 0 1- War 350	2 5 3	
Площадь встроенно-пристроенных помещений	кв.м.	отделение	0002 # MA	
Количество этажей	штук	Maria Company		
Количество зданий			7	

II. Нежилые объекты

Объекты непроизводственного назначения

(школы, большицы, детские сады, объекты культуры, спорта и т.д.

Количество мест

Количество посещений		-	•
Вместимость		-	¥
Иные показатели			
Объекты про	изводственног	назначения	
Соединительный железнод	орожный путь	необщего пользов	ания
Мощность			
Производительность			
Протяженность	M	195,33	195,33
в том числе железнодорожный путь P-65	M	179,0	179,0
в том числе железнодорожный путь P-50	М	16,33	16,33
	ы жилищного (	троительства.	
Общая площадь жилых помещений (за исключением балконов, лоджий, веранд и террас)	КВ.М	•	
Количество этажей	штук	-	1.5
Количество секций	секций	4.5	•
Количество квартир – всего в том числе:	штук/кв.м	4	
1-комнатные	штук/кв.м	-	• 14 -
2-комнатные	штук/кв.м	•	· ·
3-комнатные	штук/кв.м		•
4-комнатные	штук/кв.м	4	· · · · · · · · · · · · · · · · · · ·
Более чем 4-комнатные	штук/кв.м		
Общая площадь жилых помещений (с учетом балконов, лоджий, веранд и террас)	КВ.М	•	y s
Материалы фундаментов			
Материалы стен		•/	
Материалы перекрытий		-	•
Материалы кровли			

#### IV. Стоимость строительства

C	TOHN	ость строительства объекта -	всего
В	TOM	числе:	
CI	гоим	ость строительно-монтажных	работ

7,74942 тыс. руб.

ыс. руб.

Глава Администрации города (должность уполномоченного сотрудника органа, осуществляющего выдачу разрешения на ввод объекта в эксплуатацию)

2013 г.

Дакукина фізнифровка подписи)

пипо)

Исл. Главный специалист отдела градостроительства управления архитектуры и градостроительства Забудская Роза Николаевна (34672) 3-84-93

Всего пистов:

